


**Legende:**

dt: dt4	dicke Tür: dt selbstschließend	FT 2	Flachterrace, nummeriert	
B: th	feuerbeständig FPD, Raucherwand F30	ST 2	Treppenbau/Treppe mit Beschriftung	
FPD F30	Feuerwiderstandsklasse von Wänden		Holzoberfläche, nach unten abgedreht (Vor- u. Rückseite)	
VF	Kubikinhalt		Flammen-, Rauchabzugsanlage	
Hmax	maximale Raumhöhe		Heizkörper	
HNF	Hauptnutzfläche		Fenster:	
HNF(1.5m)	Hauptnutzfläche, Höhe kleiner 1,5 m	xy	x: Fensterhöhe, y: Zähler	
Hu	nutzbar Raumhöhe, Raumhöhe am unteren Rand	xy2	Kücheninsel: x und y siehe oben	
NE	Nutzungsfläche (mit Nummer)		Gitterrost	
NF	Nutzfläche		Leiter	
NHF	Nebennutzfläche		verchromter Wandbereich mit Zinkbeschichtung	
OL	Oberfläche		Teleskop	
P	max. Deckenbelastung		Bengel: Teleskope	
rff: rft5	rauchdichte Tür: rff selbstschließend		Rolltür	
T1	Tür, nummeriert; bei Brandschutztüren Angabe der Feuerwiderstandsklasse * Formale sind Durchgangstüre *		Küche	
VF	Volumen		Lüftungseinheit Raumdecke: L, ventl Wand	
	Raumnummer:		BR	Brandwand / Brandschlecht
	Offizier nach Punkt: Zählernummer			Fluoreszenzleuchtende für Fenster
	Aufzug, nummeriert: VF = Fahrkorbfläche			Wandputz (mit Brandschutzsymbol)
				Trockenlegung (mit Brandschutzsymbol)

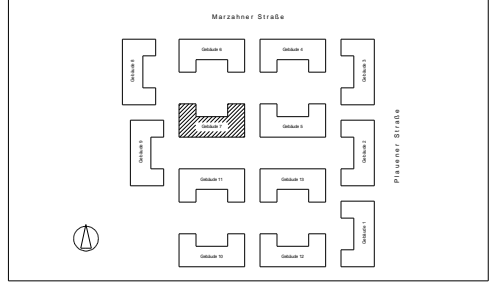

**Bestandszeichnung zur FM-Datenbank**

Nr.	Datum	Bearbeiter	Wegweitzsystem
1	25.08.2006	Balkmann	Wegweitzsystem
2	25.07.2008	Balkmann	Deckenbelastung eingetragt bzw. geändert
3	26.11.2008	Balkmann	komplett neue Raumumteilung, kleinere NF's (Schleifensystem 2)
REV.	DATEX	BEARB.	REVISIONSBESTELLUNG

Nr.	Bauelement	Brandschutz	Architekturbüro Reinhold Müller GmbH, 10785 Berlin, Plan G-1.04a (047-206) [Genehmigungslösung] v. 10.07.02
1	Baukörper	Brandschutz	Architekturbüro Reinhold Müller GmbH, 10785 Berlin, Plan S-04d v. 27.06.95

**GSG-HOF**  
**Plauer Straße 163-165, 13053 Berlin**

**Gebäude 7, OG 2**

**GSG**

Gewerbesiedlungs-Gesellschaft mbH  
Geneststraße 5, 10829 Berlin  
Tel. 030/39093-0 Fax: 030/39093-199

GESCHICHT: 21.01.99 Urban; GEGEB: 10.12.76; INSTITUT für Facility Management GmbH: Volkmerstraße 9, 12489 Berlin, Tel. 030/4434188

ESSE: DIESER ZEICHNUNG DARF NUR ZUM DEN VORGESEHENEN ZWICK BENUTZT WERDEN. EINE WEITERGABE AN DRITTE ODER EINE VERWENDUNG FÜR ANDERE ZWECKE IST OHNE UNSERE GENEHMIGUNG NICHT ERLAUBT.