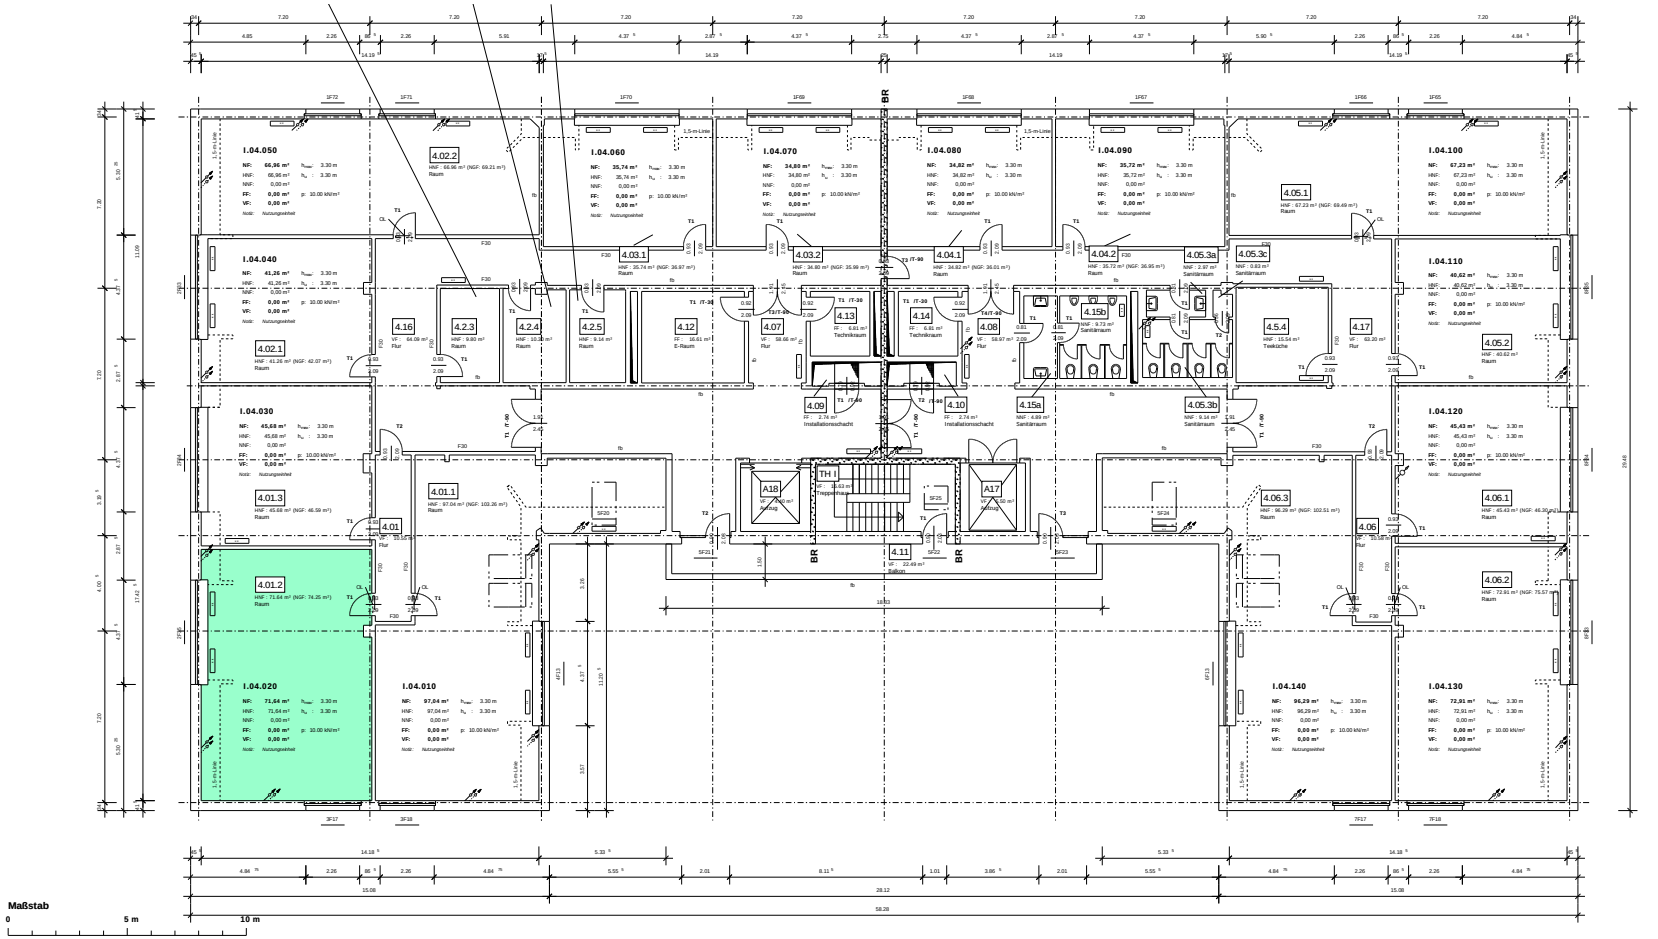

Legende:

fb	feuerbeständig
FF	Funktionsfläche
Hmax	maximale Raumhöhe
HNF	Hauptnutzfläche
HNF(1,5m)	Hauptnutzfläche, Höhe kleiner 1,5 m
NE	Nutzungseinheit (mit Nummer)
NF	Nutzfläche
NNF	Nebennutzfläche
p	max. Deckenbelastung
T1	Tür, numeriert; bei Brandschutztüren Angabe der Feuerwiderstandsklasse * Türmaße sind Durchgangsmaße *
VF	Verkehrsfläche
OL	Oberlicht
0.03c	Raumnummer: Ziffer vor Punkt: Geschoßnummer Ziffern nach Punkt: Zählnummer

A 2	Aufzug, numeriert; VF = Fahrkorbfläche
TH 2	Treppenhaus mit Bezeichnung
b	Raumnummer in Kurzform (nur für NNF)
	Heizungsteigeleitung, nach unten durchgehend (Vor- u. Rücklauf)
ww	Wasser-, Schmutzwassersteigeleitung
	Heizkörper, n: Zählnummer
xFy	Fenster: x: Fassadennr., y: Zählnr.
xKFy	Kellerfenster: x und y siehe oben
(Teeküche)	Einbaumöglichkeit von (Einrichtung), Beispiel: Teeküche
	Gitterrost
BR	Brandwand
	Lüftungsventil in Raumdecke

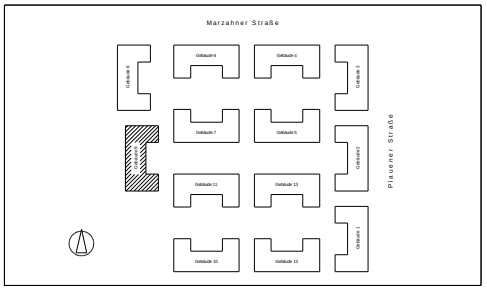

Bestandszeichnung zur FM-Datenbank

REV.	DATUM	BEARB.	REVISIONSMITTEILUNG
c	25.08.2006	Biedermann	Wegeleitsystem
b	25.07.2006	Röhmer	Deckenbelastung eingefügt bzw. geändert
a	12.10.2000	Biedermann	Aufteilung in kleinere NE 's

	Architektenbüro R. Müller GmbH, 10785 Berlin, Plan 1.06 d vom 25.04.00
	Architektenbüro R. Müller GmbH, 10785 Berlin, Plan 5.06 f vom 27.06.95
NR. OBJEKT	QUELLVERWEIS

GSG-HOF

Plauener Straße 163-165, 13053 Berlin

Gebäude 9, OG 4 (DG)

EIGENTÜMER

Gewerbesiedlungs-Gesellschaft mbH
Geneststraße 5, 10829 Berlin
Tel. 030/39093-0 Fax. 030/39093-199

GSG

GEZEICHNET	DATUM EINREICHUNG	
18.10.00 Biederm.	05.10.00	Institut für Facility Management GmbH Volmerstraße 9, 12489 Berlin, Tel. 030/44341188

DIESE ZEICHNUNG DARF NUR ZU DEM VORGESEHENEN ZWECK BENUTZT WERDEN. EINE WEITERGABE AN DRITTE ODER EINE VERVIELFÄLTIGUNG FÜR ANDERE ZWECKE IST OHNE UNSERE GENEHMIGUNG NICHT ERLAUBT.